

TERVEZŐ

BALATON-TÁJ ÉPÍTÉSZ IRODA
8230 Balatonfüred Ady Endre u. 10.
balatontajepitesz@gmail.com
Kam. reg.: C 19 - 2631

ÉPÍTETŐ

Lux Resort Hungary Kft.
1061 Budapest
Andrássy út 35. 1. em. 8.

TERVEZÉS HELYE

Siófok
Bátyhány u. 22.
Hrsz.: 6654/1

MUNKA MEGNEVEZÉSE

Szálláshely kialakításának
megvalósulási terve

TERVEZŐ

építész
Bogdán László
É 19-0409
okl. építész

Kéri Katalin
É 19-0216
okl. építész

tűzvédelem

Patányi Péter
TÚÉ 19-0815
tűzvédelmi tervező

statika

Rezgő Erik
T-T 19-0767, SZÉSI 19-0767
okl. építőmérnök, szakértő

gépészet

Minyó János
G 19-0240, 19-5102
gépészmérnök

TERV FAJTA

állapotrögzítő terv

TERVLAP MEGNEVEZÉSE

Földszinti alaprajz

LÉPTÉK

M1:100

DÁTUM



2017. március 20.

TERVLAP SZÁMA

F - 1

*Ez a terv a Balaton-Táj Kft.
szellemi terméke,
melynek védelmét
jogszabály biztosítja.*

Földszinti alaprajz M 1:100

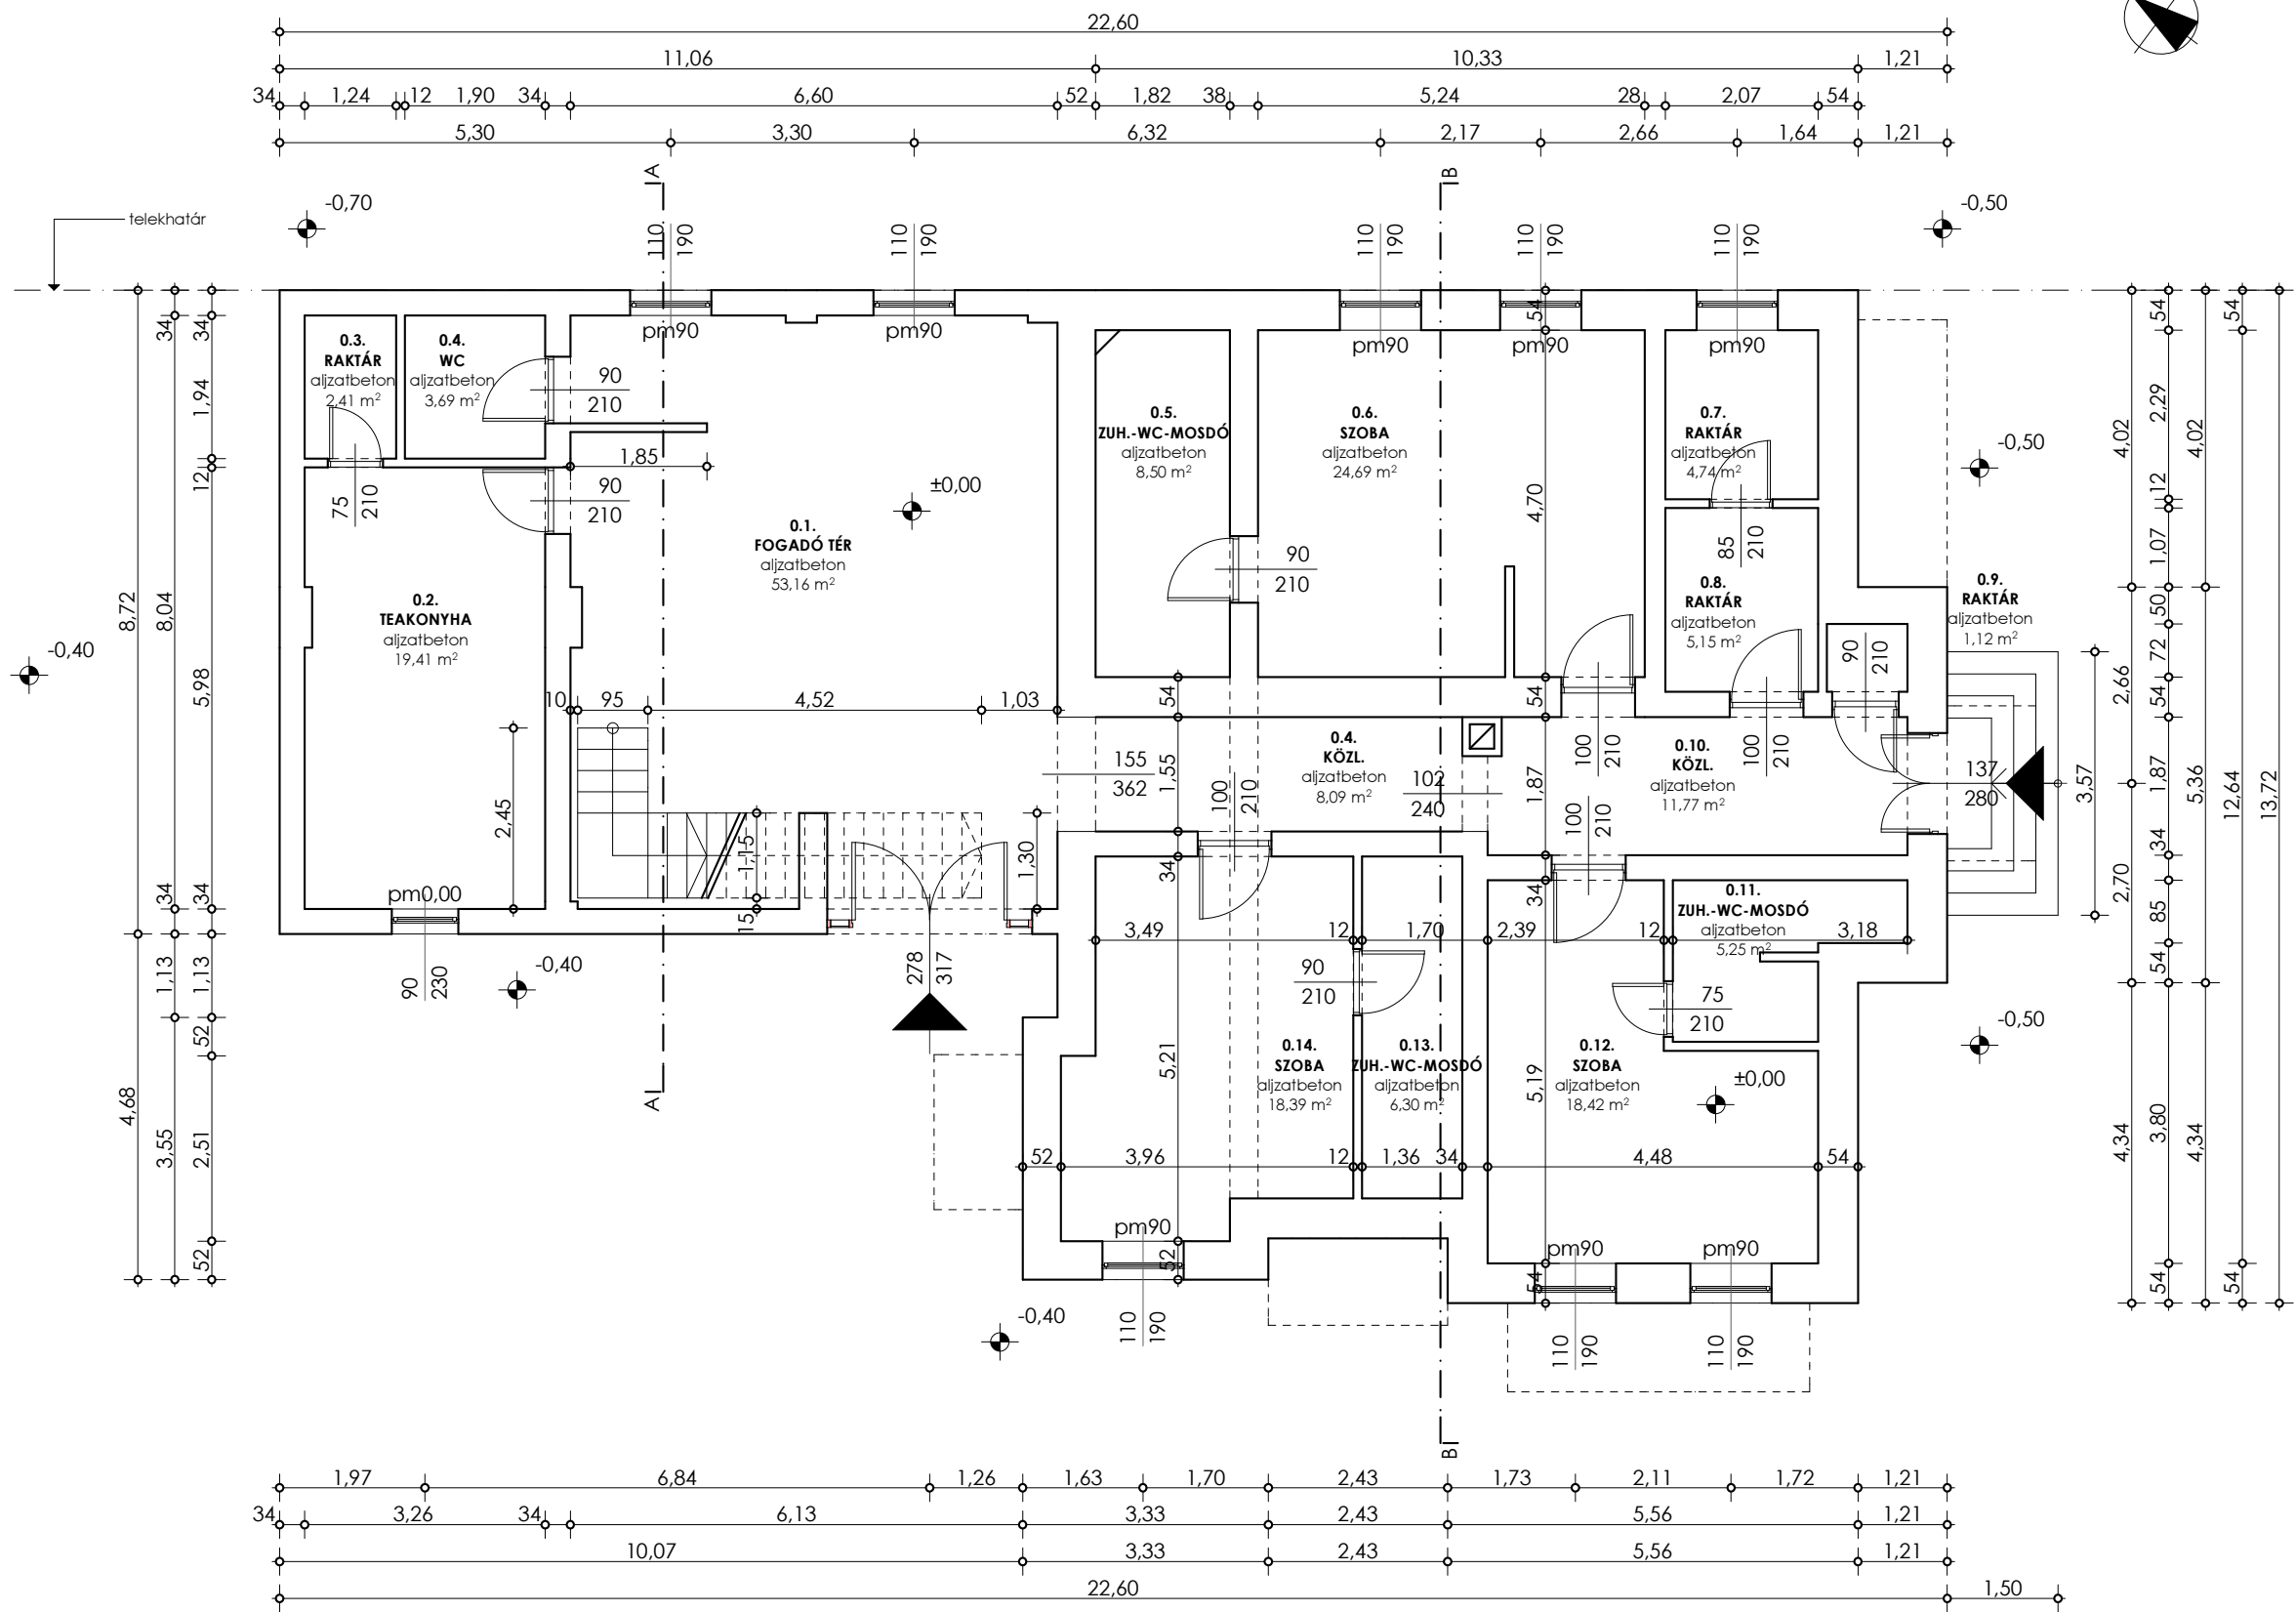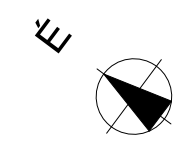

földszint hasznos alapterülete összesen: 183, 00 m²

Belmagasság: 3,62 m

JELMAGYARÁZAT:

meglévő szerkezet